



1 階 平 面 図 S=1/100

配管・撤去図
S=1/50

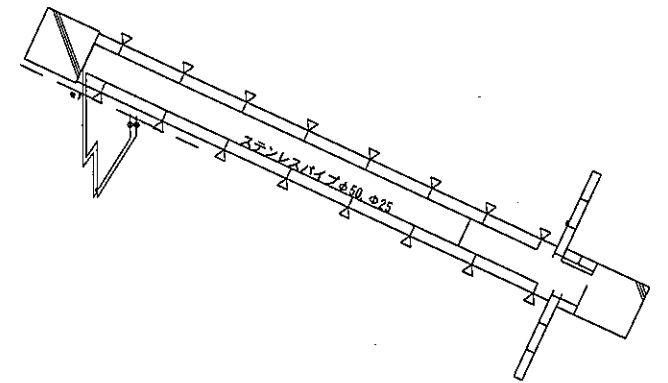

カウンター解体・復旧施工図
S=1/10

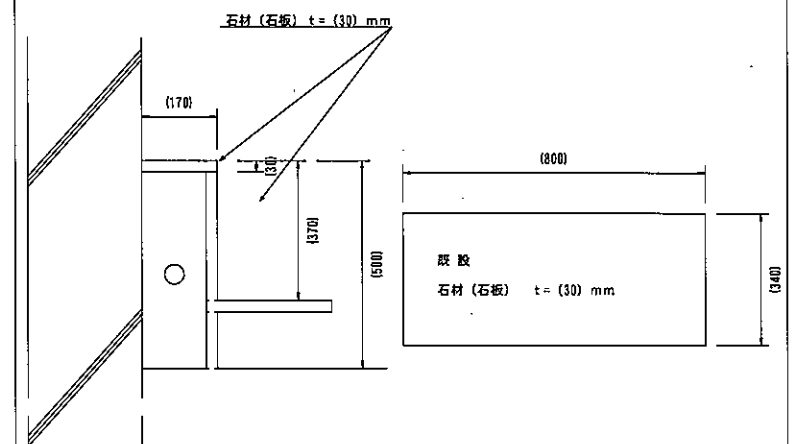

XERO	NAME	CLASS	DRAWN BY 清水	PROJECT TITLE	DRAWING TITLE 竣工図 改修後 1階 平面図	SCALE A1=1/100 A3=1/200	DAY	SHEET PROJECT	NO NO
------	------	-------	----------------	---------------	------------------------------------	-------------------------------	-----	------------------	----------